


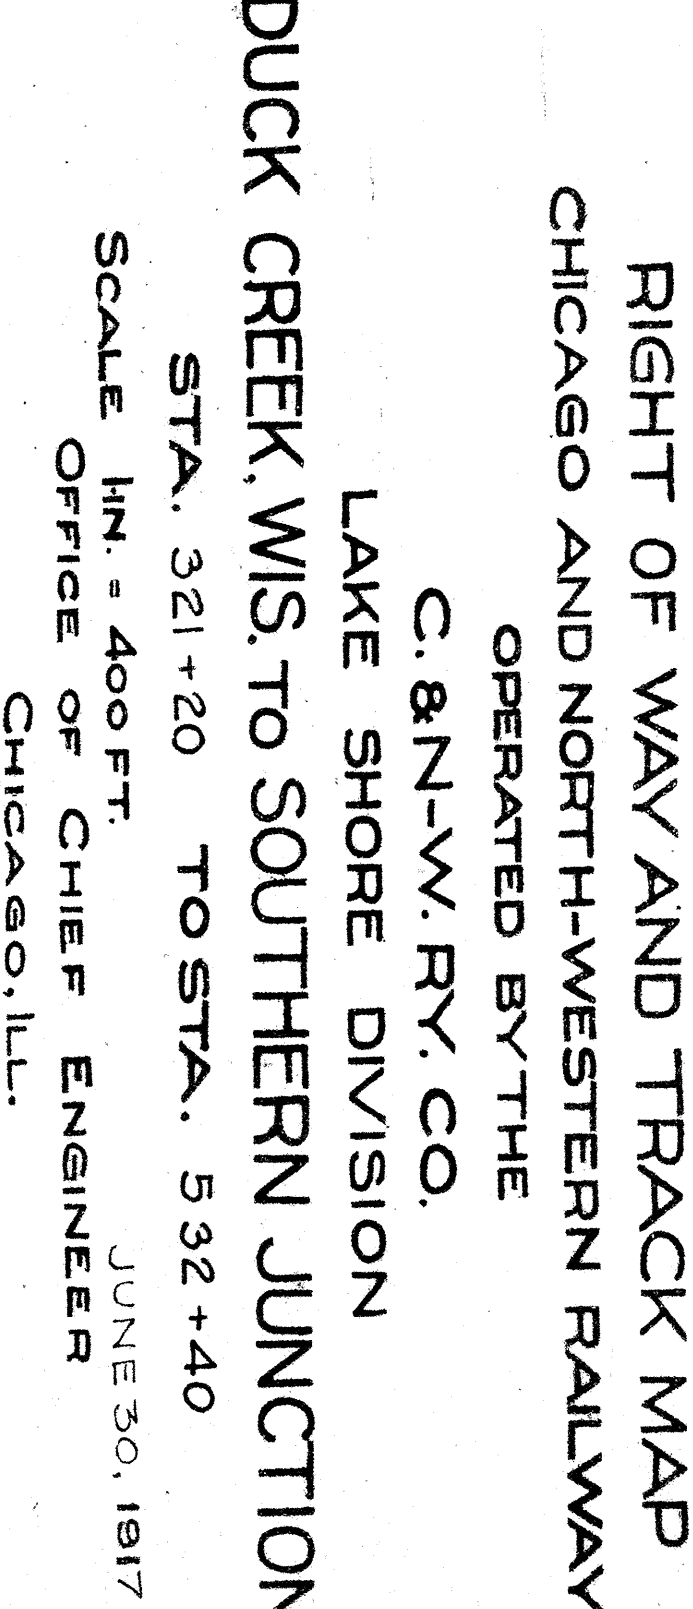

INSTRUMENT		DATE		INSTRUMENT		DATE		INSTRUMENT		DATE	
