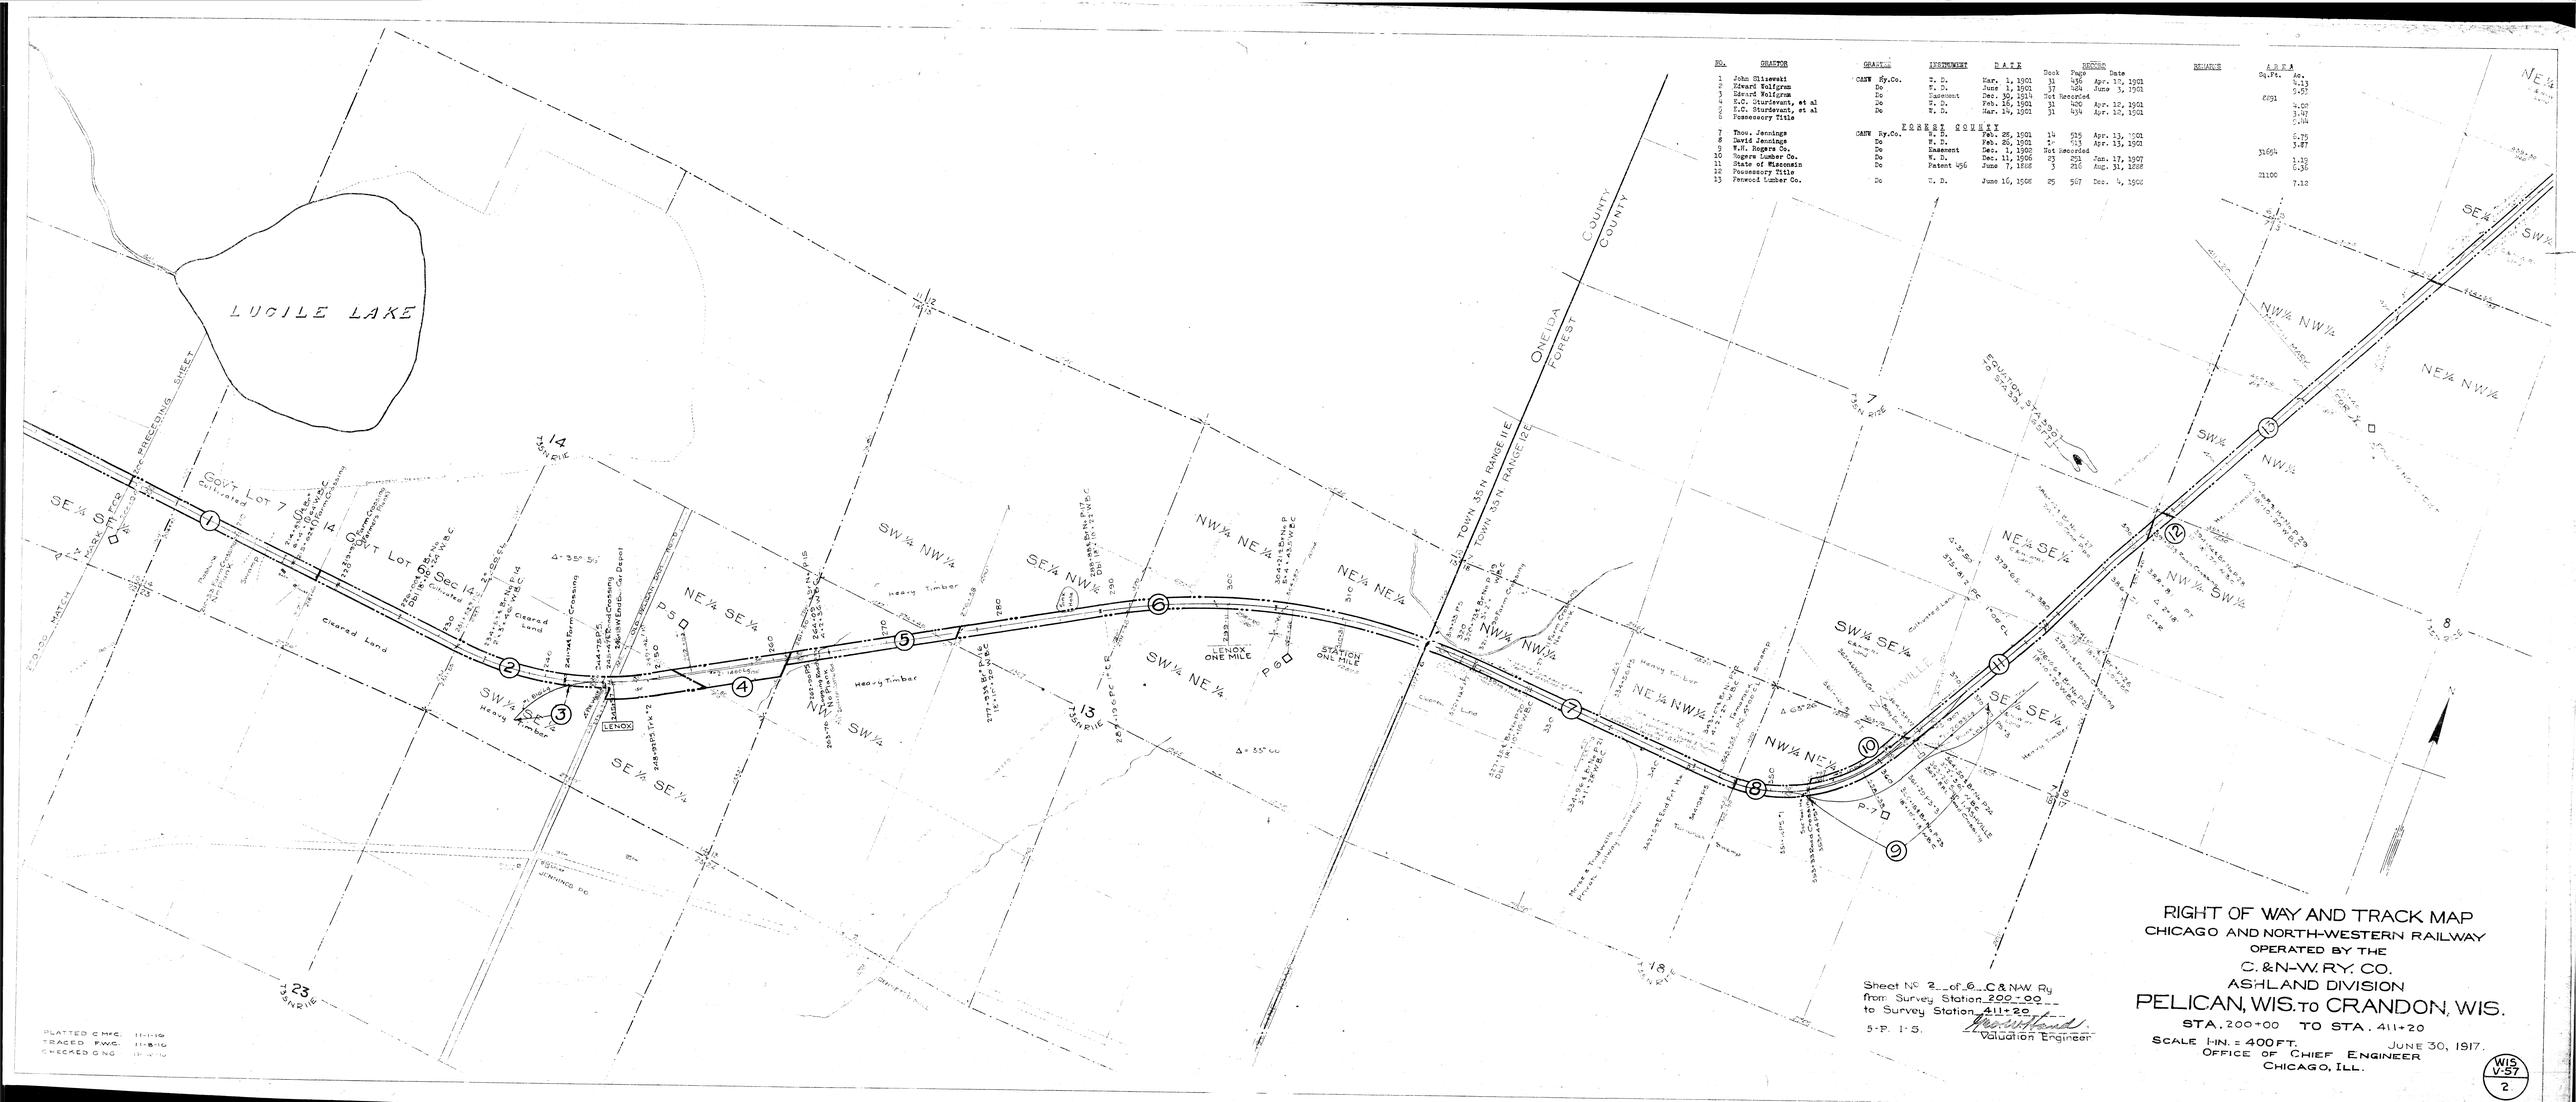
LUCILE LAKE
SEE SHEET
Govt Lot 7
Govt Lot 6
Sec 14
Sec 13
Cleared Land
Heavy Timber
LENOX
LENOX ONE MILE
STATION ONE MILE
ONEIDA COUNTY
FOREST COUNTY
25th TOWN 35 N RANGE 11 E
26th TOWN 35 N RANGE 12 E
EQUATION STA 332 + 23 = STA 333 + 00 AHEAD
JENNINGS RD
SE¼ SW¼
SW¼ SE¼
NE¼ SE¼
SW¼ NW¼
SE¼ NW¼
NW¼ NE¼
NE¼ NE¼
NW¼ NW¼
NE¼ NW¼
SW¼ SE¼
NE¼ SE¼
NW¼ SW¼
SE¼ SE¼
NW¼ NE¼
SW¼ NE¼
SE¼ NE¼
NE¼ NW¼
