
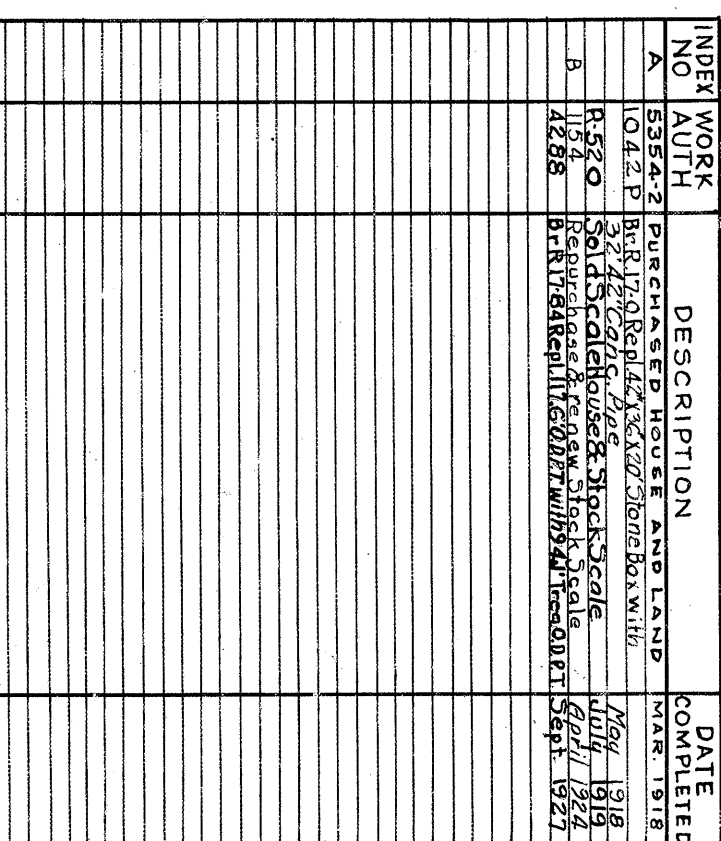


1.	2.	
----	----	----	----	----	----	----	----	----	-----	-----	------	------	

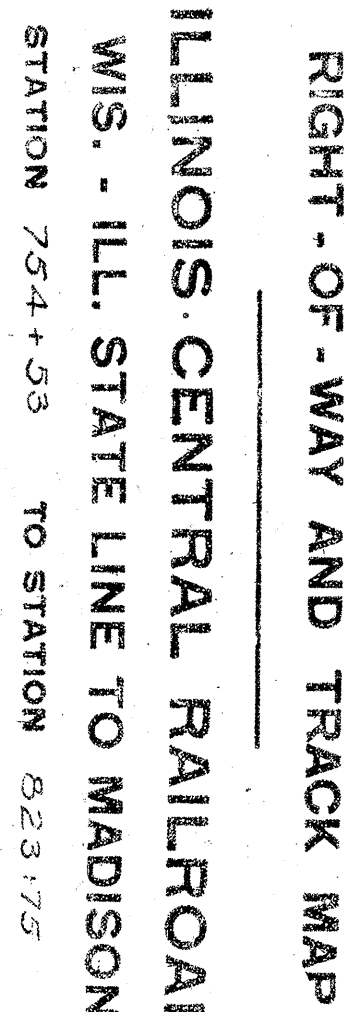


[illegible]

11/18/11